ZMĚNA Č. 1 ÚP POTŮČKY

NÁVRH

SEZNAM ROZVOJOVÝCH PLOCH

Obec Potůčky

**** Zastavitelné plochy***

Z.1 - obytná zóna nad nádražím v Potůčkách - BI
Z.2 - dostavba proluky v ZÚ v Potůčkách - BI
Z.3 - skupina RD v oblouku železnice - BI
Z.4 - rekreační a obslužné zázemí obnoveného koupaliště na Pile - RH
Z.5 - středisko krušnohorských tradic se zázemím turistického ruchu v Hájích - OK.1
Z.6 - plocha občanského vybavení v rozptylu u Červené Lišky - OX.1
Z.7 - plocha smíšeného bydlení na západě obce při státní hranici - SC
Z.8 - rozšíření parkoviště na Blatenském vrchu - DS
Z.9 - místní komunikace na Sluneční stráň - DS
Z.10 - cyklistická a pěší stezka zvaná "Krušnohorská vrcholová stezka" vedoucí z Božího Daru, přes osady Myslivny, Rýžovna, Bludná do Horní Blatné - DS
Z.11 - vodojem na Stráni jižně pod obcí Potůčky - TU
Z.12 - výrobní zóna Evžen - VL
Z.13 - místní komunikace od bývalého hotelu Dreckschänke přes Stráň do obce Potůčky - DS
Z.14 - doplnění zástavby v lokalitě Stráň nad prameništěm - RI
Z.15 - plocha pro rekreaci u Kozího potoka - RI
Z.16 - parkoviště u nádraží - DS
Z.17 - rozšíření plochy rekreace v blízkosti bývalého dolu Gustav - RI
Z.18 - parkoviště u výrobní zóny Evžen - DS
Z.19 - rozšíření obytné zóny nad nádražím v Potůčkách - BI
Z.20 - cyklostezka od kostela Navštívení Panny Marie k zastávce ČD a dále ke krajské silnici - DS
Z.21 - obnova vodní nádrže a souvisejících ploch zeleně na Pile jako rekonstrukce letního koupaliště - WU
Z.22 - zázemí pro odpadové hospodářství - TO

**** Transformační plochy***

T.1 - rekonstrukce a rozšíření obslužného vybavení na Blatenském vrchu - OK.1
T.2 - plocha občanského vybavení v rozptylu jako přestavba sanovaných demolic u Červené Lišky - OX.1
T.3 - plochy smíšeného bydlení jako přestavba areálu lesní školky v Potůčkách - SX
T.4 - park a rozptylová loučka vedle kostela Navštívení Panny Marie - ZX
T.5 - parkoviště se zázemím pro motocykly - DS
T.6 - plocha pro řadové garáže a parkoviště - DS

**** Plochy změn v krajině***

K.1 - víceúčelová boční nádrž na Hraničním potoce s retenční funkcí - WU
K.2 - vodní nádrž pro zasněžování lyžařského areálu - WU
K.3 - plochy pro rozšíření lyžařského areálu - MU.s
K.4 - plocha pro další rozšíření lyžařského areálu v horní části svahu - MU.s
K.5 - plocha pro další rozšíření lyžařského areálu v dolní části svahu k potoku - MU.s
K.6 - plocha pro další rozšíření lyžařského areálu ve střední části svahu - MU.s

SEZNAM KORIDORŮ

CNZ.D300 - koridor dopravní infrastruktury nadmístního významu pro Krušnohorskou lyžařskou magistrálu dle ZÚR KK D300

**** Změna označení ploch změn***

původní označení	*nové označení*
P/Z-B1	Z.1
P/Z-O5	
P/Z-S2	Z.7
P/Z-S3	
P/Z-D1 – P/Z-D3	Z.8 – Z.10
P/Z-T1	Z.11
P/Z-V1	Z.12
P/Z-VO1	K.1
P/P-O1 – P/P-O2	T.1 – T.2
P/P-S1	T.3
P/P-D1 – P/P-D2	
P/P-D3	Z.13
	Z.14 – Z.20
	Z.22
	T.4 – T.6
	K.2
	K.3
	K.4
	K.5
	K.6
P-S1	
P-S2	

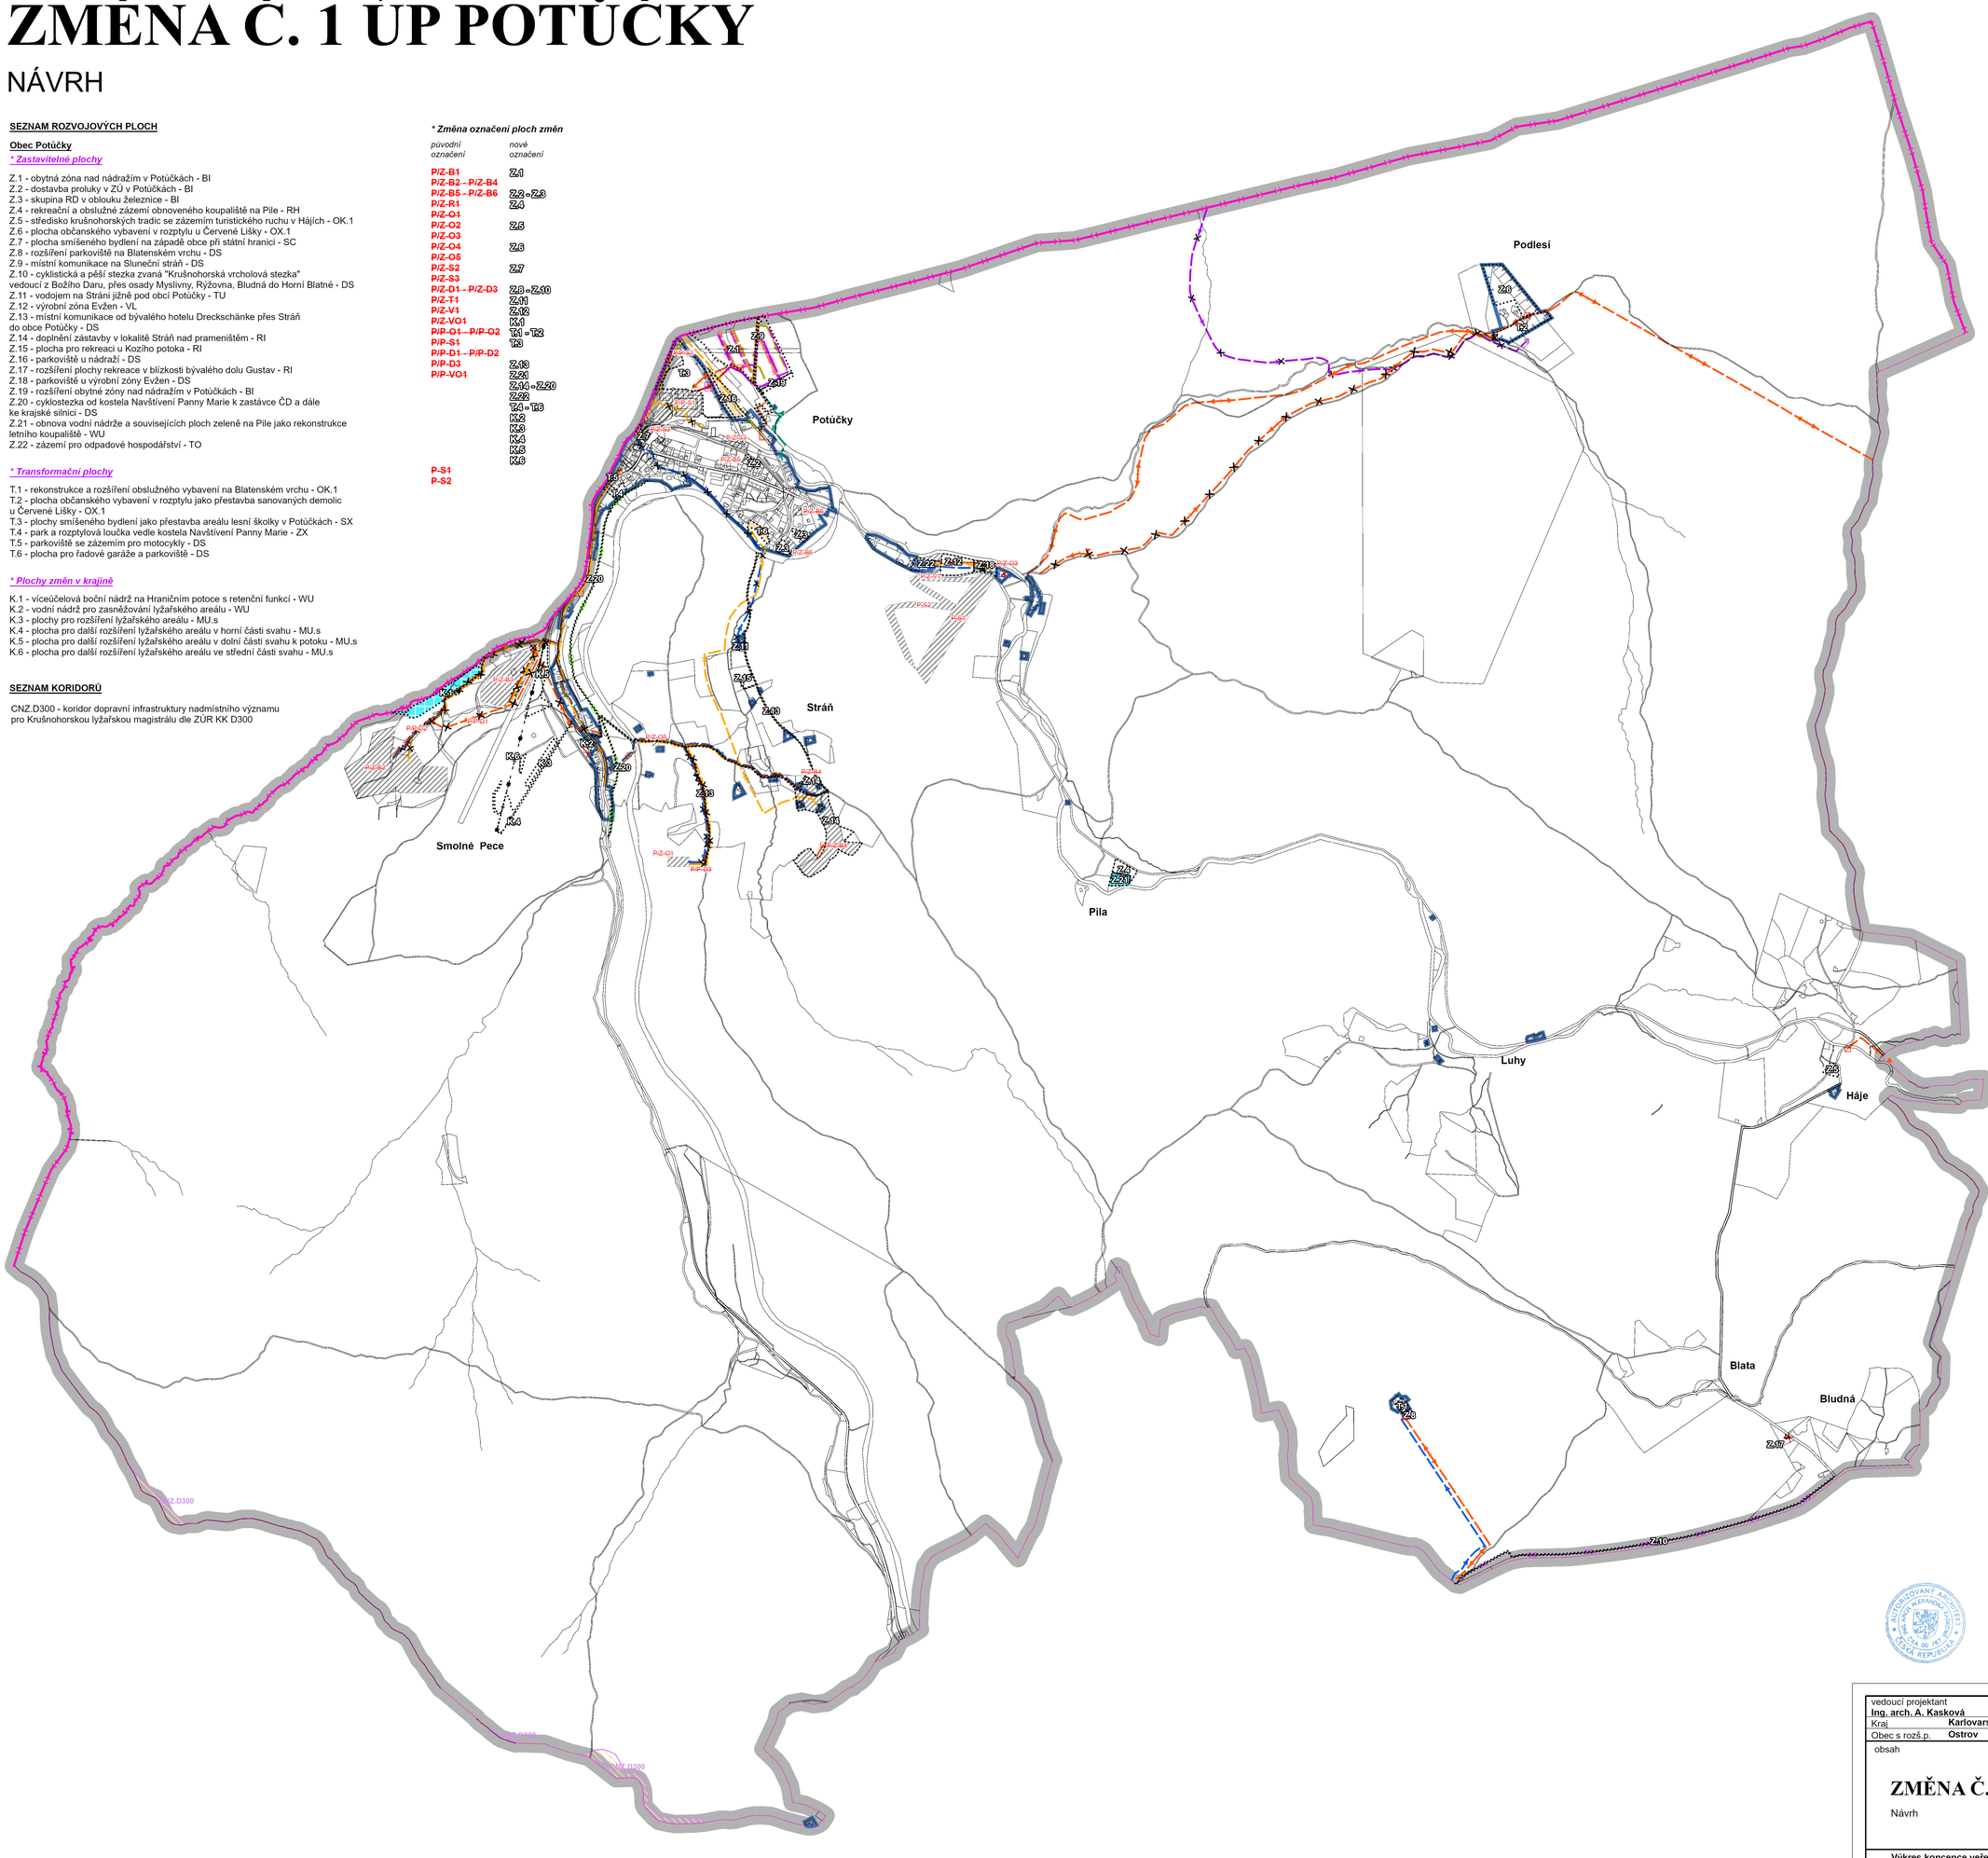

LEGENDA

- hranice státu
- hranice kraje
- hranice katastrálního území
- hranice řešeného území
- hranice zastavěného území k 15. 4. 2025
- zastavitelné plochy
- transformační plochy
- plochy změn v krajině
- koridor nad plochami s RZV vymezený z nadřazené dokumentace pro dopravní infrastrukturu

Plochy návrhové

Dopravní infrastruktura

- doprava silniční
- cyklistická a pěší stezka
- cyklostezka
- lyžařský vlek

Technická infrastruktura

- technická infrastruktura všeobecná
- nakládání s odpady
- vodní a vodohospodářské všeobecné
- vodojem
- vodovod pitný
- vodovod pitný dle DÚR
- kanalizace jednotná splašková
- výtlačný řad kanalizace
- výtlačný řad kanalizace dle DÚR
- dešťová kanalizace dle DÚR
- splašková kanalizace dle DÚR
- ČSoV - čerpací stanice odpadních vod
- ČSoV - čerpací stanice odpadních vod dle DÚR
- STL plynovod
- STL plynovod dle DÚR
- venkovní vedení VN 22kV
- venkovní vedení VN 22kV dle DÚR
- TS - trafostanice
- TS - trafostanice dle DÚR

*** ZMĚNY V ÚZEMÍ**

SEZNAM ROZVOJOVÝCH PLOCH

Obec Potůčky

**** Zastavitelné plochy***

~~P/Z-B2 – plocha pro bydlení v místě zaniklé osady Smolné Pece - BI~~
~~P/Z-B3 – plocha pro bydlení mezi obcí a obnovenou lokalitou Smolné Pece - BI~~
~~P/Z-B4 – doplnění zástavby v lokalitě Stráň nad prameništěm - BR~~
~~P/Z-O1 – rozhledna s výstavním prostorem nad Strání - OI~~
~~P/Z-O3 – obslužné zázemí sportovního areálu Evžen - OV~~
~~P/Z-O5 – plocha agroturistiky východně nad Strání - OA~~
~~P/Z-S3 – plocha smíšeného bydlení v proluce v obci - SC~~

Z.14 - doplnění zástavby v lokalitě Stráň nad prameništěm - RI
Z.15 - plocha pro rekreaci u Kozího potoka - RI
Z.16 - parkoviště u nádraží - DS
Z.17 - rozšíření plochy rekreace v blízkosti bývalého dolu Gustav - RI
Z.18 - parkoviště u výrobní zóny Evžen - DS
Z.19 - rozšíření obytné zóny nad nádražím v Potůčkách - BI
Z.20 - cyklostezka od kostela Navštívení Panny Marie k zastávce ČD a dále ke krajské silnici - DS
Z.22 - zázemí pro odpadové hospodářství - TO

**** Transformační plochy***

~~P/P-D1 – místní komunikace do osady Smolné Pece jako rekonstrukce stávajících lesních a polních cest na východě - DS~~
~~P/P-D2 – místní komunikace do osady Smolné Pece jako rekonstrukce stávající polní cesty ze severu – DS~~

T.4 - park a rozptylová loučka vedle kostela Navštívení Panny Marie - ZX
T.5 - parkoviště se zázemím pro motocykly - DS
T.6 - plocha pro řadové garáže a parkoviště - DS

**** Plochy změn v krajině***

~~P-S1 – sportovní areál Evžen – lyžařský svah s vlekem – NSs~~
~~P-S2 – sportovní areál Evžen – bobová dráha - NSs~~

K.2 - vodní nádrž pro zasněžování lyžařského areálu - WU
K.3 - plochy pro rozšíření lyžařského areálu - MU.s
K.4 - plocha pro další rozšíření lyžařského areálu v horní části svahu - MU.s
K.5 - plocha pro další rozšíření lyžařského areálu v dolní části svahu k potoku - MU.s
K.6 - plocha pro další rozšíření lyžařského areálu ve střední části svahu - MU.s

*** JEVY RUŠENÉ**

- ~~hranice zastavěného území k 15. 2. 2012~~
- plochy změn
- vodovod pitný
- vodovod užitkový
- kanalizace jednotná splašková
- STL plynovod
- venkovní vedení VN 22kV
- TS - trafostanice

vedoucí projektant **Ing. arch. A. Kasková**	odpovědný projektant **Ing. arch. A. Kasková**	kreslil **Ing. I. Nykodýmová**
Kraj **Karlovarský**	Obec **Potůčky**	
Obec s rozš.p. **Ostrov**	Pořizovatel **Obecní úřad Potůčky**	
obsah: **ZMĚNA Č. 1 ÚP POTŮČKY** Návrh		datum **XI./2026**; stupeň **návrh**; č. zak. **2406 - I.**; výkres číslo **4**; měřítko **1:10 000**
Výkres koncepce veřejné infrastruktury		